


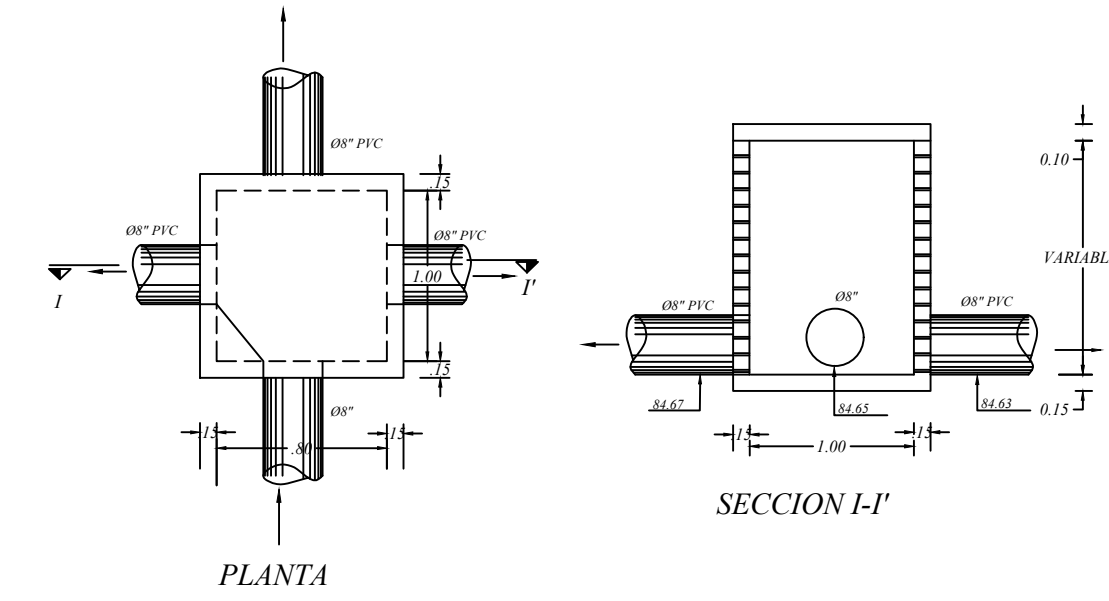


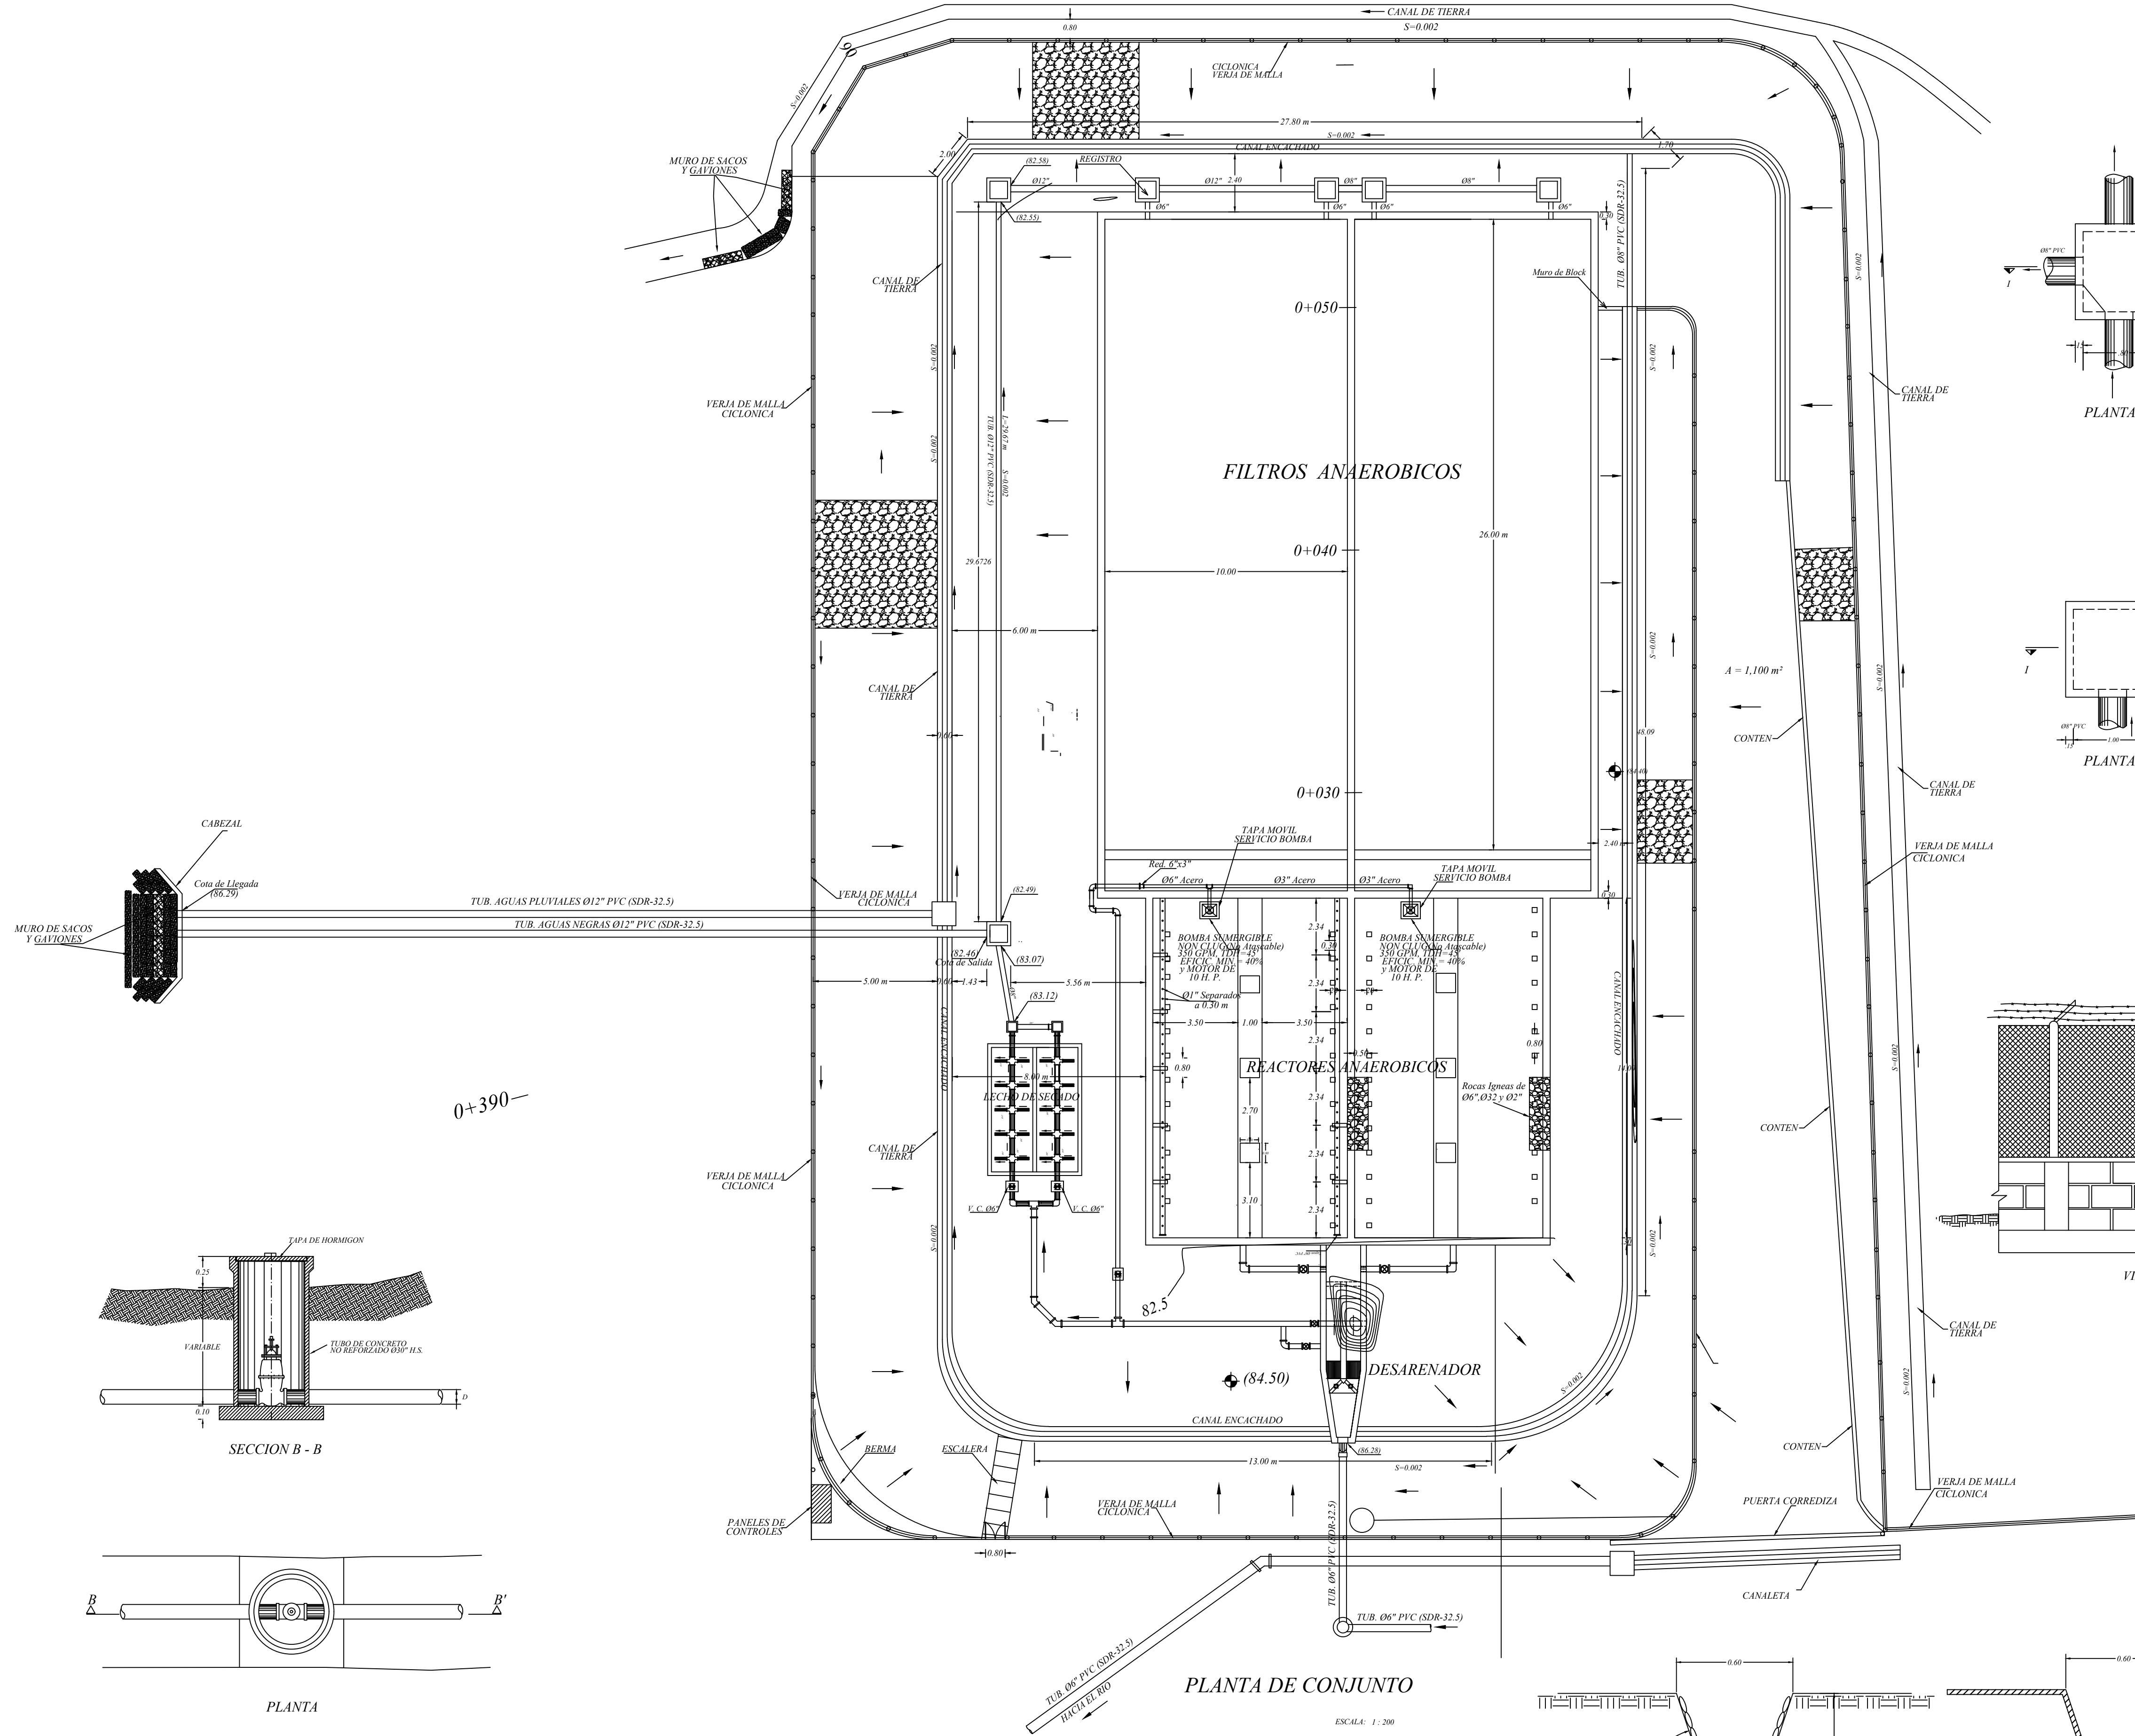


REGISTRO No.1

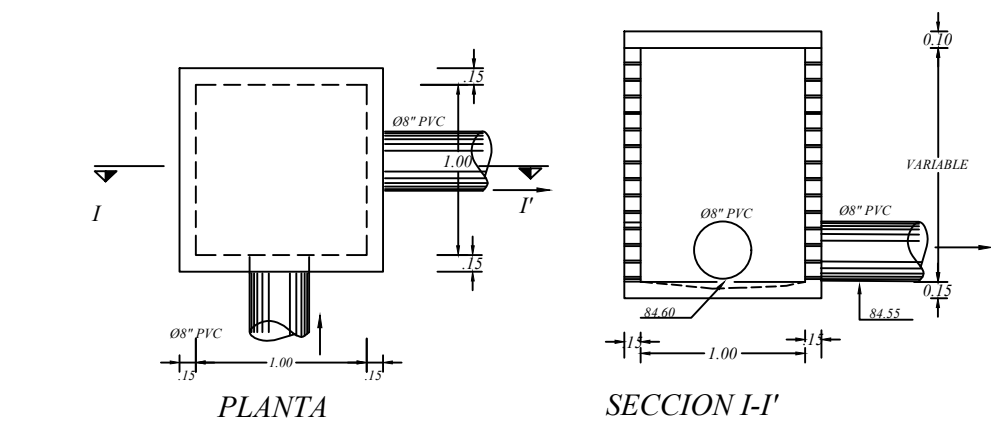


REGISTRO No.2

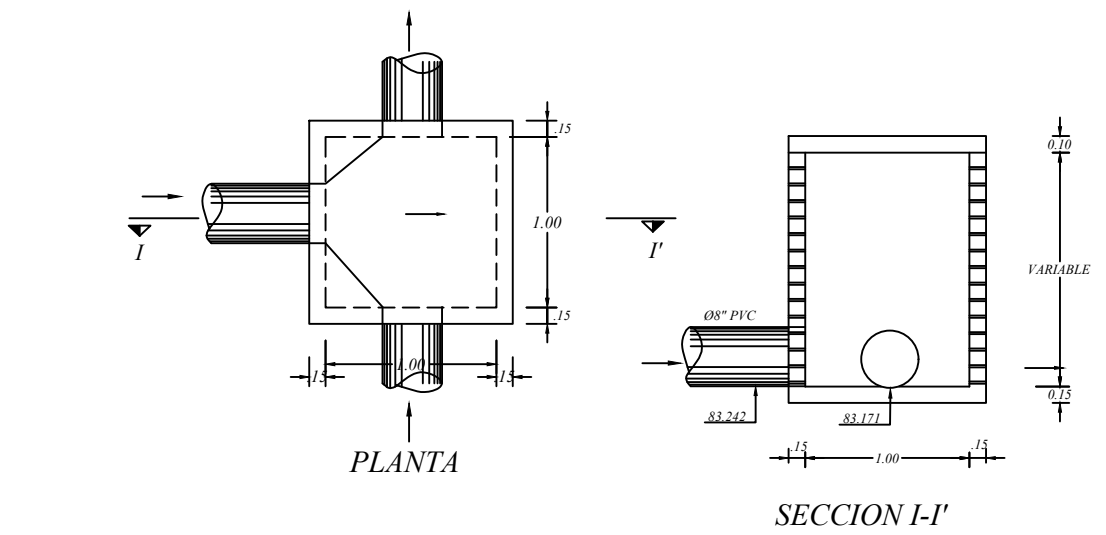


REGISTRO No.4

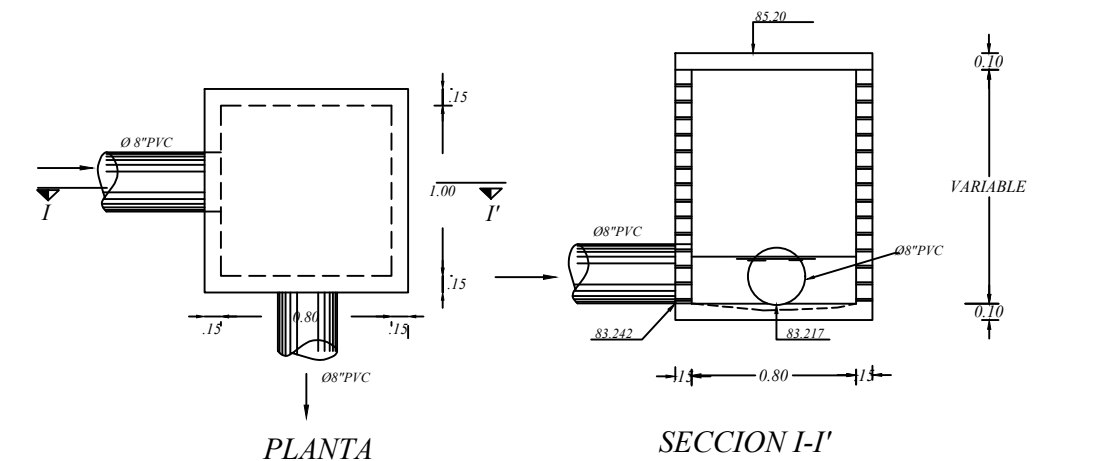

REGISTRO No.3

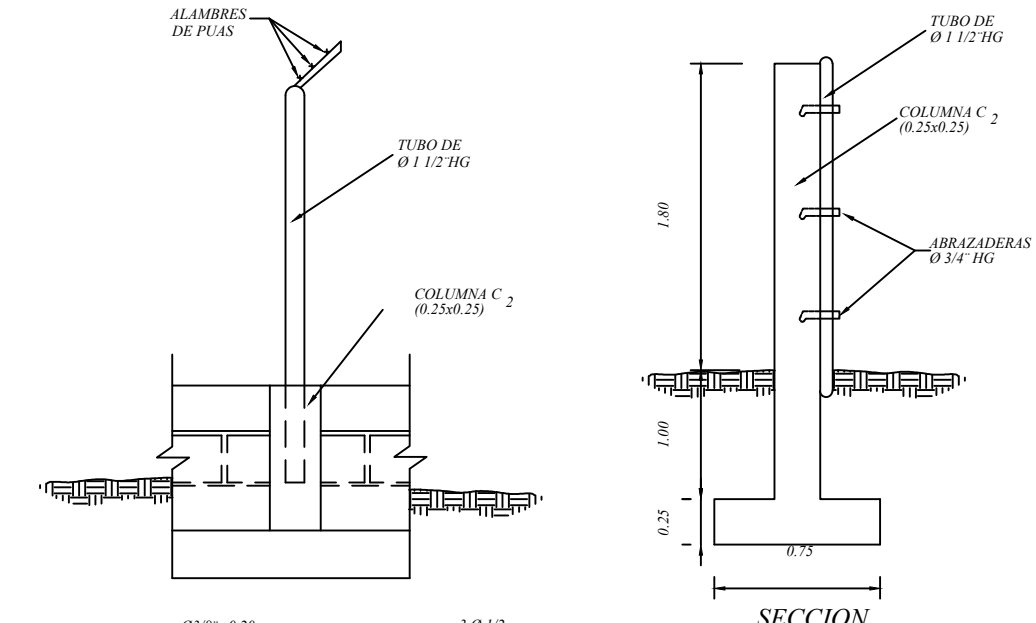


DETALLE DE VERJA

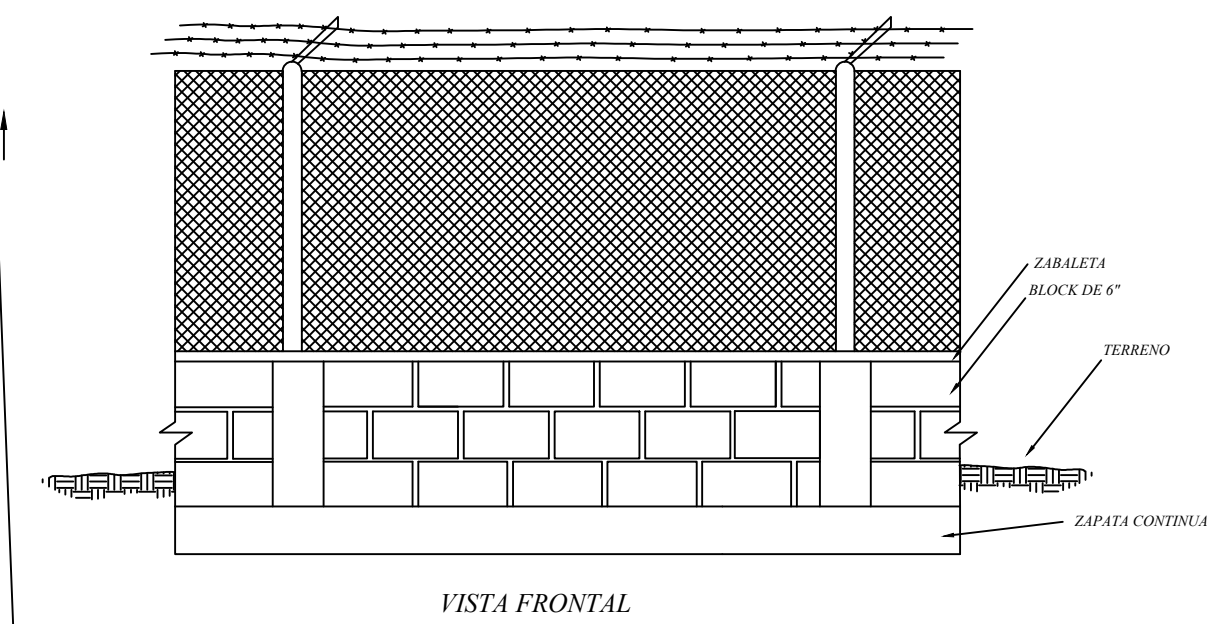

VISTA FRONTAL


PLANTA DE CONJUNTO

ESCALA: 1:200

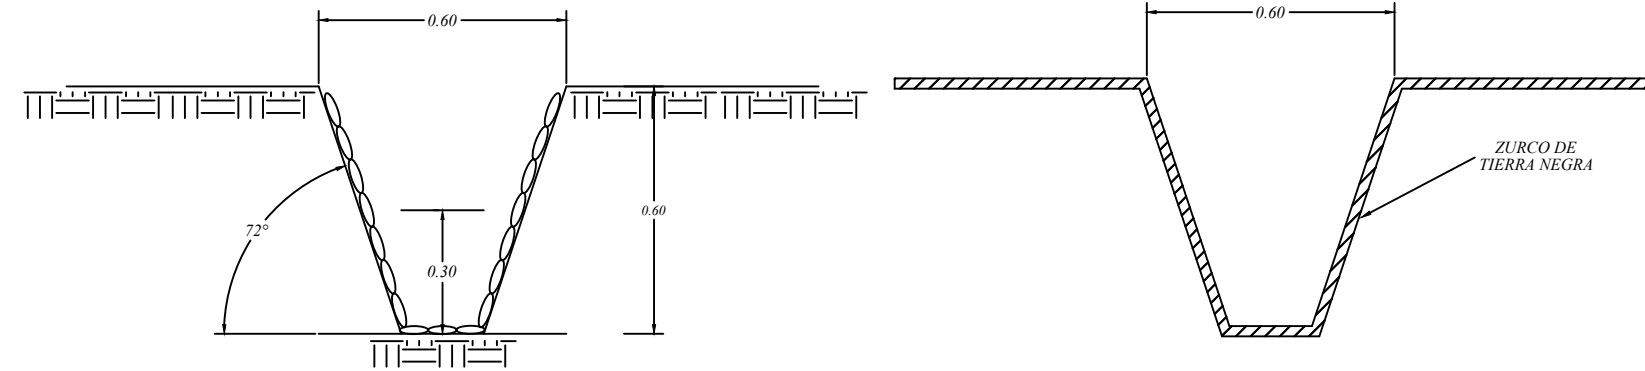


CANAL ENCACHADO

DETALLE DE CANAL DE TIERRA

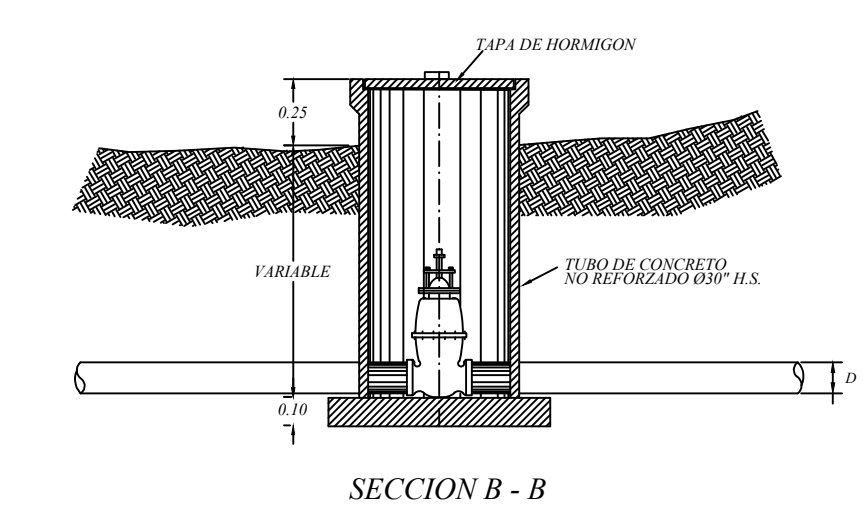


SECCION B - B

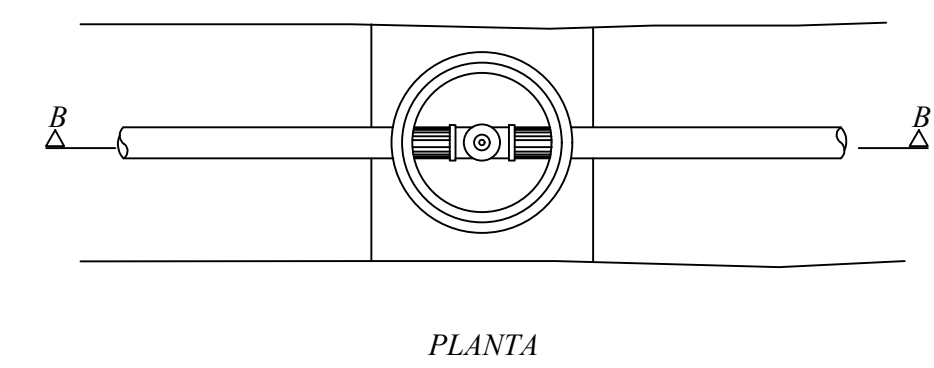

PLANTA

DETALLE DE VALVULA DE COMPUERTA

AS BUILT (Como fue Construido)

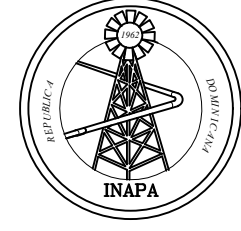

INAPA
INSTITUTO NACIONAL DE AGUAS POTABLES Y ALCANTARILLADOS
SUB-DIRECCION TECNICA
DEPARTAMENTO DE DISEÑO Y SUPERVISION
DE PLANTA DE TRATAMIENTO

REPUBLICA DOMINICANA
SUB-DIRECCION TECNICA
DEPARTAMENTO DE DISEÑO Y SUPERVISION
DE PLANTA DE TRATAMIENTO

PROVINCIA MOCA
ALCANTARILLADO SANITARIO CAYETANO GERMOSEN
PLANTA DE TRATAMIENTO AGUAS RESIDUALES
CAPACIDAD 25 L.P.S (ZONA V)
PLANTA CONJUNTO

DISEÑO: DIV. DISEÑO Y SUPERVISION DE PLANTA TRATAMIENTO DE AGUAS RESIDUALES	ESCALA: 1:150	PLANO: PTA - 04
CALCULO: DIV. DISEÑO Y SUPERVISION DE PLANTA TRATAMIENTO DE AGUAS RESIDUALES	FECHA: JUNIO, 2010	
DIBUJO: F.R.E.		
APROBADO:		
ING. EDISON SANTANA Enc. Depn. Diseño y Sup. de Planta Tratamiento	ING. PEDRO GERALDO THEN Enc. Division Diseño y Sup. de Planta Tratamiento Aguas Residuales	